

Plan de situation



Situation parcellaire



Légende

-  Périmètre de lotissement
-  Parcellaire
-  Bordure T1
-  Parking du midi fixe, compris dans les parcelles et ouvert sur le domaine public, si possible. 6m x 5m
-  Parking du midi non-fixe, compris dans les parcelles et ouvert sur le domaine public, si possible. 6m x 5m
-  Zone non-aedificandie
-  Chemin calcaire stabilisé renforcé
-  Béton désactivé ou similaire
-  Enrobé
-  Espace vert
-  Haie classée à conserver
-  Candélabre projeté
-  Borne nouvelle
-  Coffret EDF / Gaz (recolement)
Photo non contractuelle
-  Sortie pour compteur AEP
Eau potable (recolement)
Photo non contractuelle
-  Boîte de branchement FT
Orange (recolement)
Photo non contractuelle
-  Boîte de branchement EU
Eaux usées (recolement)
Photo non contractuelle


CHARENTE-MARITIME COMMUNE DE SURGÈRES

Lotissement "Le Clos Saint Pierre"

Permis d'Aménager n° PA 017.434.21.A0003

PLAN DE BORNAGE ET DE VENTE DEFINITIF LOT 9

Section AN n° 769 - Superficie : 480 m²

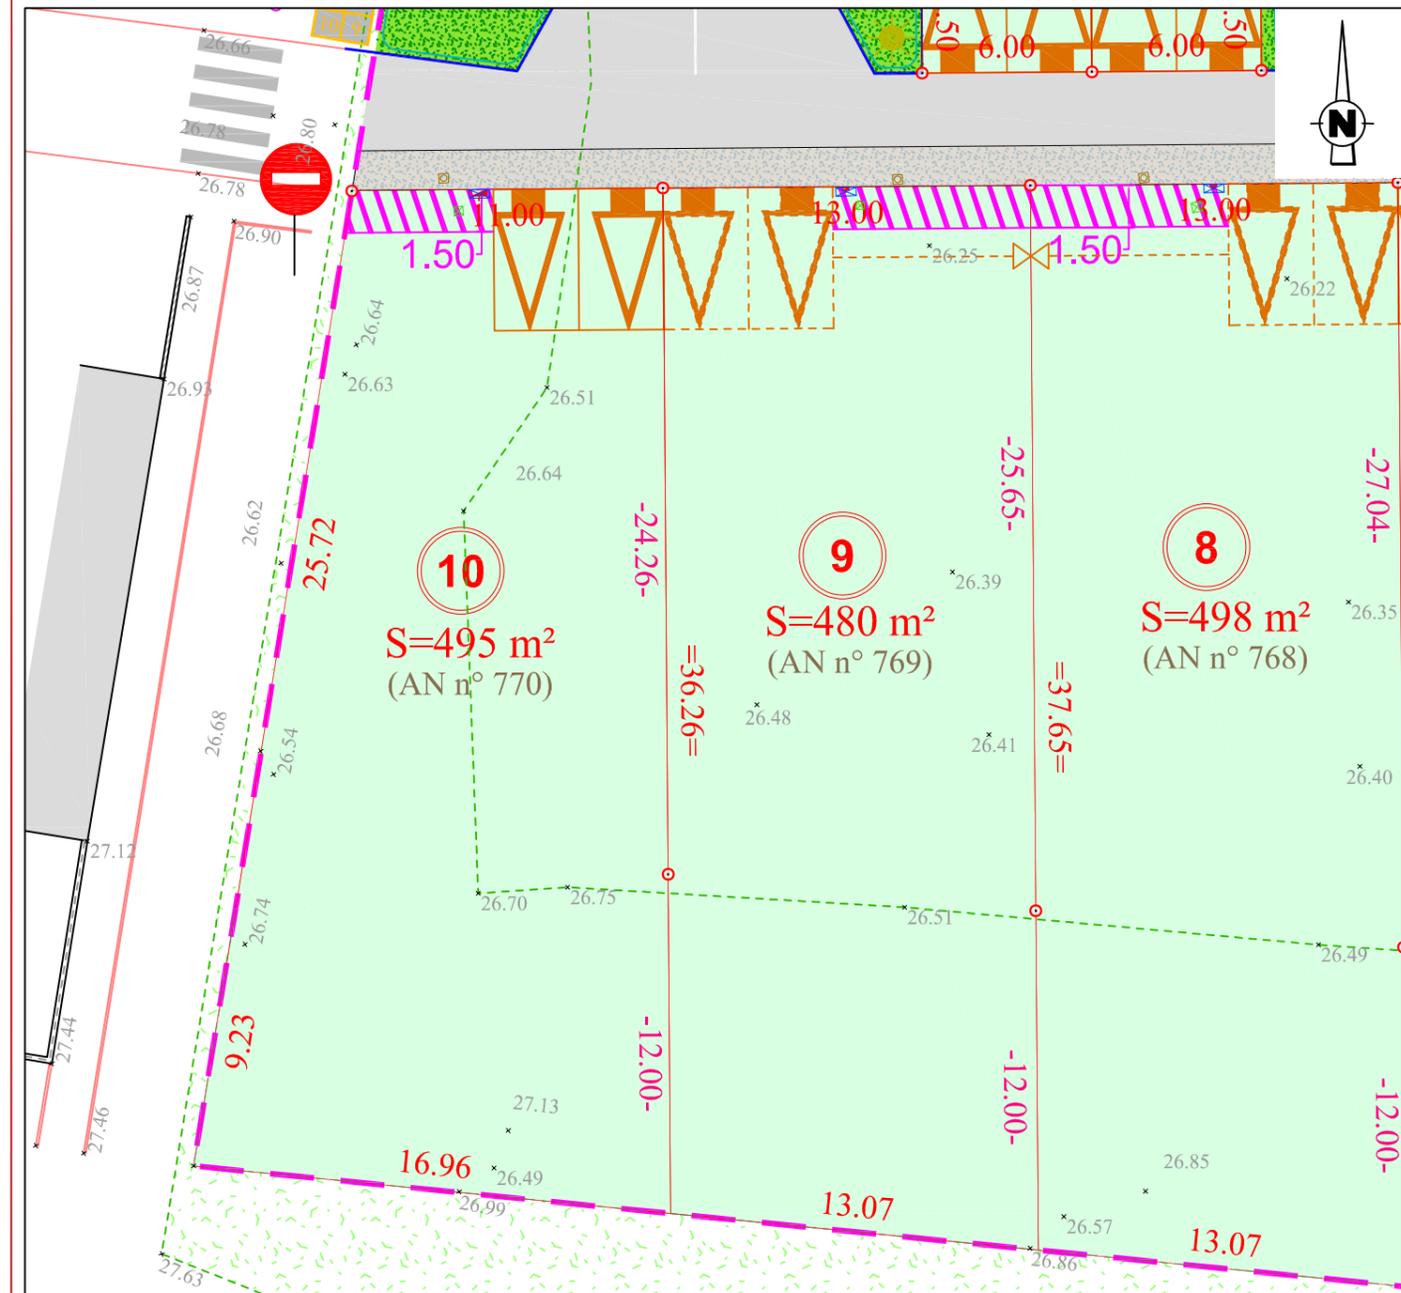

ATTENTION

Construction:
L'adaptation de la construction au terrain sera étudiée en tenant compte du niveau et de la position de la voie nouvelle ainsi que des réseaux créés.

Ouvrages hors sols:
Avant tout projet de construction, les acquéreurs devront impérativement vérifier le positionnement définitif des ouvrages (eau potable, eaux usées, électricité, télécom, candélabres).

