Plan de situation

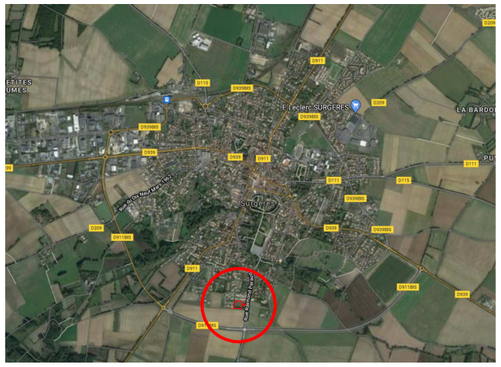

Situation parcellaire

Légende

- *Périmètre de lotissement*
- *Parcellaire*
- *Bordure T1*
- *Parking du midi fixe, compris dans les parcelles et ouvert sur le domaine public, si possible. 6m x 5m*
- *Parking du midi non-fixe, compris dans les parcelles et ouvert sur le domaine public, si possible. 6m x 5m*
- *Zone non-aedificandie*
- *Chemin calcaire stabilisé renforcé*
- *Béton désactivé ou similaire*
- *Enrobé*
- *Espace vert*
- *Haie classée à conserver*
- *Candélabre projeté*
- *Borne nouvelle*

Photo non contractuelle

Coffret EDF / Gaz (recolement)

Photo non contractuelle

Sortie pour compteur AEP
Eau potable (recolement)

Photo non contractuelle

Boîte de branchement FT
Orange (recolement)

Photo non contractuelle

Boîte de branchement EU
Eaux usées (recolement)

Affaire 21.035

100, Rue Nationale - 17220 La Jarne 05 16 19 88 49 contact@clmc.fr www.clmc17.fr

CHARENTE-MARITIME
COMMUNE DE SURGÈRES

Lotissement "Le Clos Saint Pierre"

Permis d'Aménager n° PA 017.434.21.A0003

PLAN DE BORNAGE ET DE VENTE DEFINITIF
LOT 2

Section AN n° 762 - Surperficie : 501 m²

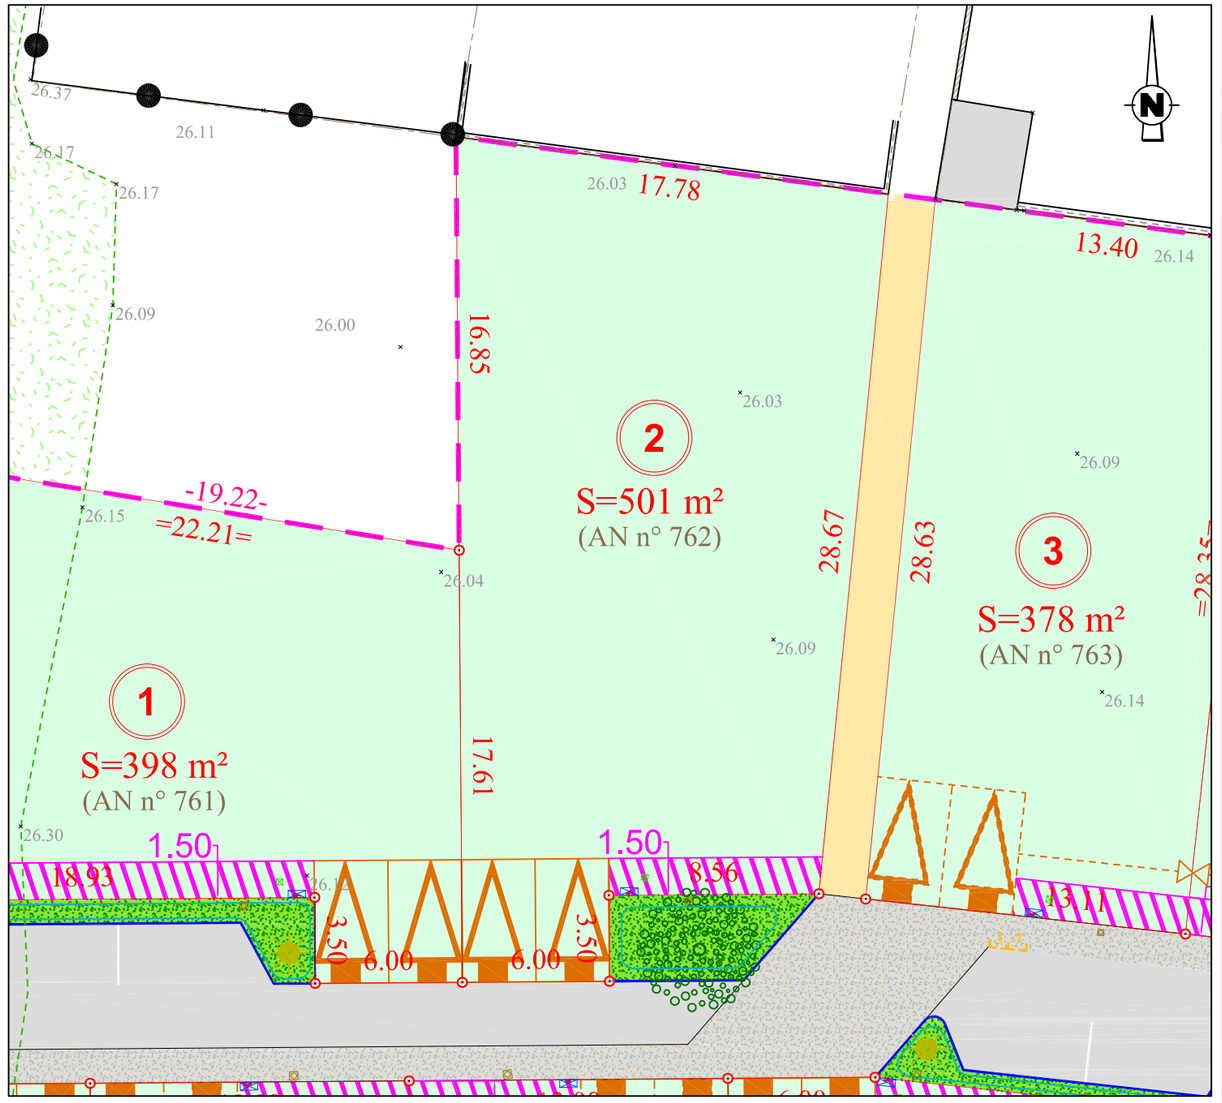

ATTENTION

Construction:
L'adaptation de la construction au terrain sera étudiée en tenant compte du niveau et de la position de la voie nouvelle ainsi que des réseaux créés.

Ouvrages hors sols:
Avant tout projet de construction, les acquéreurs devront impérativement vérifier le positionnement définitif des ouvrages (eau potable, eaux usées, électricité, télécom, candélabres).

SAGA-CITY

Cabinet LEGLISE MOUNITZ Conseils

Echelle : 1/250
(Format A3 - 297 x 420 mm)